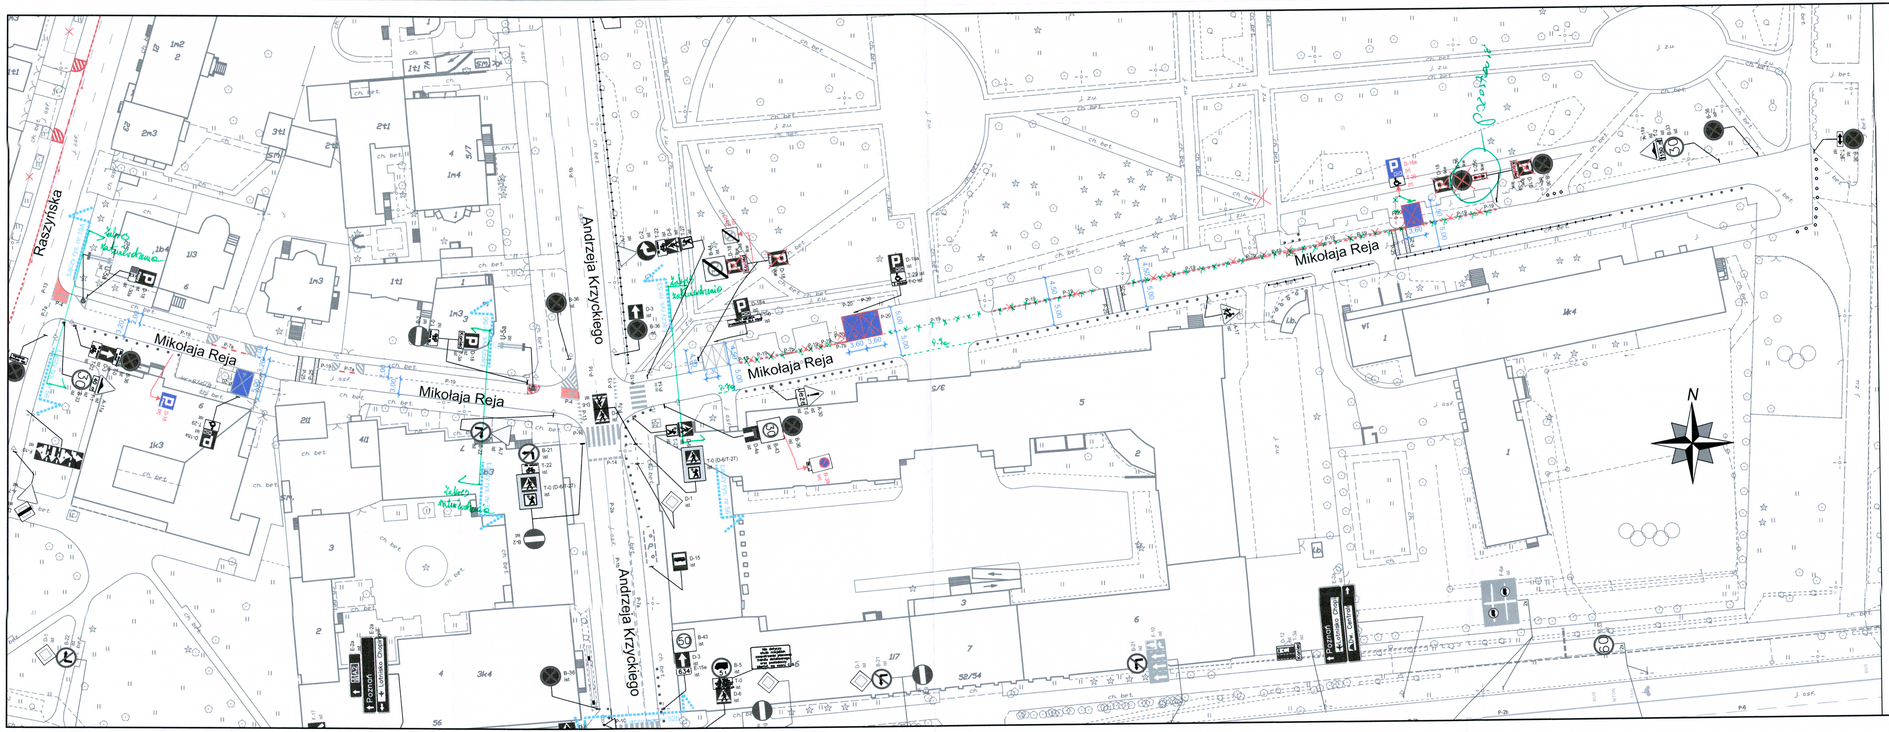

Raszyńska
Mikołaja Reja
Mikołaja Reja
Andrzeja Krzyckiego
Andrzeja Krzyckiego
Mikołaja Reja
Mikołaja Reja
Łączy rys. nr 19A
Łączy rys. nr 56
Łączy rys. nr 53
Poznań
Lotnisko Chopina
Dw. Centralny
Pozostawić
N

LEGENDA:

- oznakowanie pionowe istniejące
- oznakowanie pionowe projektowane
- oznakowanie pionowe likwidowane
- oznakowanie pionowe do przestawienia
- oznakowanie poziome istniejące
- oznakowanie poziome projektowane
- oznakowanie poziome do likwidacji
- stacje roweru pubicznego
- elementy prefabrykowane istn.
- elementy prefabrykowane proj.
- stojaki rowerowe
- wyspowe progi zwalniające
- donice
- słupki U12c istniejące
- słupki U12c projektowane
- wygrodzenia U12a
- wygrodzenia U12b

PREZYDENT MIASTA STOŁECZNEGO WARSZAWY
pl. Bankowy 3/5, 00-950 Warszawa
ZATWIERDZENIE nr: ZR/ 773 / 21
ZATWIERDZAM projekt stałej organizacji ruchu
do wprowadzenia w terminie:
od 2021-07-30 do 2023-01-30
~~w całości~~ - w części - ~~bez zmian~~ - ze zmianami naniesionymi
w projekcie kolorem zielonym
wraz z załącznikami 1,2,3,4,5,6,7
i projektem sygnalizacji nr —/—
Zatwierdzenie dotyczy terenu położonego w pasie drogowym dróg publicznych. Jednostka wprowadzająca organizację ruchu jest zobowiązana do zawiadomienia organu zarządzającego ruchem, zarządu drogi oraz właściwego komendanta Policji o terminie jej wprowadzenia, co najmniej na 7 dni przed dniem wprowadzenia organizacji ruchu.

Zgodnie z art. 8 ust. 2 ustawy z dnia 21 marca 1985 r. o drogach publicznych „Budowa, przebudowa, remont, utrzymanie, ochrona i oznakowanie dróg wewnętrznych oraz zarządzanie nimi należy do zarządcy terenu, na którym jest zlokalizowana droga, a w przypadku jego braku - do właściciela tego terenu”. Zgodnie z art. 10 ust. 7 ustawy z dnia 20 czerwca 1997 r. -Prawo o ruchu drogowym, „Zarządzanie ruchem na drogach wewnętrznych, w tym w strefie ruchu i strefie zamieszkania, należy do podmiotu zarządzającego tymi drogami”. Ponadto zgodnie z § 4 ust. 1 rozporządzenia Ministra Infrastruktury z dnia 23 kwietnia 2003 r. w sprawie szczegółowych warunków zarządzania ruchem na drogach oraz wykonywania nadzoru nad tym zarządzaniem „Podstawą do wprowadzenia organizacji ruchu na nowo wybudowanej drodze lub jej zmiany na drodze istniejącej jest zatwierdzenie organizacji ruchu przez organ zarządzający ruchem albo podmiot zarządzający drogą wewnętrzną”. Rys. 56

~~Zatwierdzenie w zakresie lokali~~
~~słupków U-12c.~~ Słupki U-12
ustawiać z zachowaniem skraj
w rozstawie 1,5-1,8 m
i w odległości 1,5-1,8 m
od innych elementów stały

z up. PREZYDENTA M.ST. WARSZAWY
Tamás Dombi
Dyrektor
Biura Zarządzania Ruchem Drogowym

ZARZĄD DRÓG MIEJSKICH

ul. Chmielna 120
00-801 Warszawa

Inwestycja:	Koncepcja zmian w organizacji ruchu na potrzeby wprowadzenia Strefy Płatnego Parkowania Niestrzeżonego (SPPN) na obszarze Dzielnicy Ochota m.st. Warszawy.		
Inwestor:	MIASTO STOŁECZNE WARSZAWA		
		NR RYS.: 56	SKALA: 1:500
Obszar:	Dzielnica Ochota m.st. Warszawy		
Nazwa opracowania:	**Projekt organizacji ruchu dla wprowadzenia strefy płatnego parkowania w Dzielnicy Ochota m.st. Warszawy**		
Odcinek:	Raszyńska - Skwer Sue Ryder		
Obiekt:	ul. Mikołaja Reja		
Opracował Zespół projektowy ZDM	Agnieszka Piotrowska		
	Anna Wieczorkowska		
	Julia Kacprzak	Kacprzak	
	Michał Lejk		
	Maciej Godleś		
	Krzysztof Przybysz		