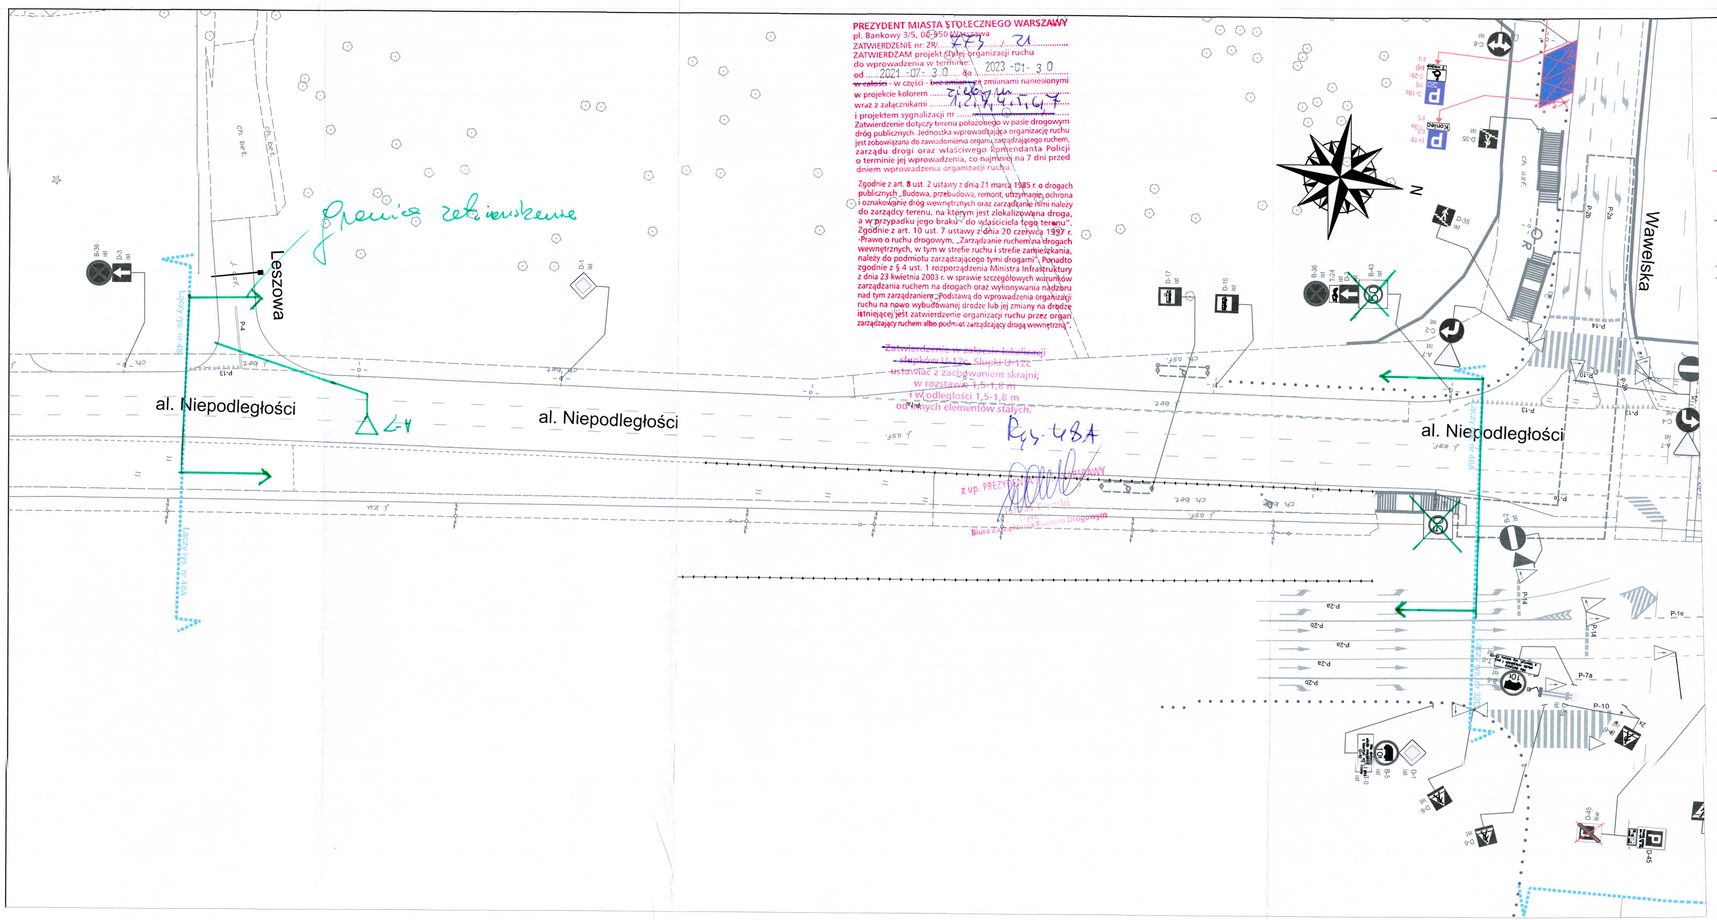

PREZYDENT MIASTA STOŁECZNEGO WARSZAWY
pl. Bankowy 3/5, 00-950 Warszawa
ZATWIERDZENIE nr: ZR/ 47 / 21
ZATWIERDZAM projekt stałej organizacji ruchu
do wprowadzenia w terminie:
od 2021-07-30 do 2023-01-30
~~w kolorze~~ - w części - ~~bez zmian~~ z zmianami naniesionymi
w projekcie kolorem zielonym
wraz z załącznikami 1, 2, 3, 4, 5, 6, 7
i projektem sygnalizacji nr .....
Zatwierdzenie dotyczy terenu położonego w pasie drogowym dróg publicznych. Jednostka wprowadzająca organizację ruchu jest zobowiązana do zawiadomienia organu zarządzającego ruchem, zarządu drogi oraz właściwego Komendanta Policji o terminie jej wprowadzenia, co najmniej na 7 dni przed dniem wprowadzenia organizacji ruchu.

Zgodnie z art. 8 ust. 2 ustawy z dnia 21 marca 1985 r. o drogach publicznych „Budowa, przebudowa, remont, utrzymanie, ochrona i oznakowanie dróg wewnętrznych oraz zarządzanie nimi należy do zarządcy terenu, na którym jest zlokalizowana droga, a w przypadku jego braku – do właściciela tego terenu". Zgodnie z art. 10 ust. 7 ustawy z dnia 20 czerwca 1997 r. „Prawo o ruchu drogowym, „Zarządzanie ruchem na drogach wewnętrznych, w tym w strefie ruchu i strefie zamieszkania, należy do podmiotu zarządzającego tymi drogami". Ponadto zgodnie z § 4 ust. 1 rozporządzenia Ministra Infrastruktury z dnia 23 kwietnia 2003 r. w sprawie szczegółowych warunków zarządzania ruchem na drogach oraz wykonywania nadzoru nad tym zarządzaniem „Podstawą do wprowadzenia organizacji ruchu na nowo wybudowanej drodze lub jej zmiany na drodze istniejącej jest zatwierdzenie organizacji ruchu przez organ zarządzający ruchem albo podmiot zarządzający drogą wewnętrzną".

LEGENDA:

- D-1 ist. - oznakowanie pionowe istniejące
- C-1 P1 - oznakowanie pionowe projektowane
- D-1 likw. - oznakowanie pionowe likwidowane
- D-1 do przest. - oznakowanie pionowe do przestawienia
- oznakowanie poziome istniejące
- oznakowanie poziome projektowane
- oznakowanie poziome do likwidacji
- słupki U12c istniejące
- słupki U12c projektowane
- wygrodzenia U12a
- wygrodzenia U12b
- projektowany krawężnik
- stacje roweru pubicznego
- wyznaczone miejsca parkingowe
- projektowane chodniki
- projektowane trawniki
- elementy prefabrykowane istn.
- elementy prefabrykowane proj.
- stojaki rowerowe
- wyspowe progi zwalniające
- donice

ZARZĄD DRÓG MIEJSKICH ul. Chmielna 120 00-801 Warszawa			
Inwestycja:	*Koncepcja zmian w organizacji ruchu na potrzeby wprowadzenia Strefy Płatnego Parkowania Niestrzeżonego (SPPN) na obszarze Dzielnicy Ochota m.st. Warszawy.*		
Inwestor:	*MIASTO STOŁECZNE WARSZAWA*		
		NR RYS.: 48 A	SKALA: 1:500
Obszar:	Dzielnica Ochota m.st. Warszawy		
Nazwa opracowania:	Projekt organizacji ruchu dla wprowadzenia strefy płatnego parkowania w Dzielnicy Ochota m.st. Warszawy		
Odcinek:	Leszowa - Wawelska		
Obiekt:	al. Niepodległości		
Opracował Zespół projektowy ZDM	Agnieszka Piotrowska Anna Wieczorkowska Julia Kacprzak Michał Lejk Maciej Godleś Krzysztof Przybysz		